


記号	図標	米	厘	訂正	番	査	承認
△		散水位置及びフロー追加・変更					

- 工事内容
- ①既設配管、保温撤去
 - ②新規配管取付
 - ③配管保温
 - ④試運転漏洩確認


施工範囲
散水用揚水ポンプ吐出側フレキ～
散水用配管50A枝分かれ箇所付近
※配管腐食状況により前後あり

納入先	筑西広域市町村圏事務組合 殿		
工事名称	リサイクルプラザ建設工事		
	投影法	名 称	
	⊙	給水フローシート	
	尺 度	REC	
	：		

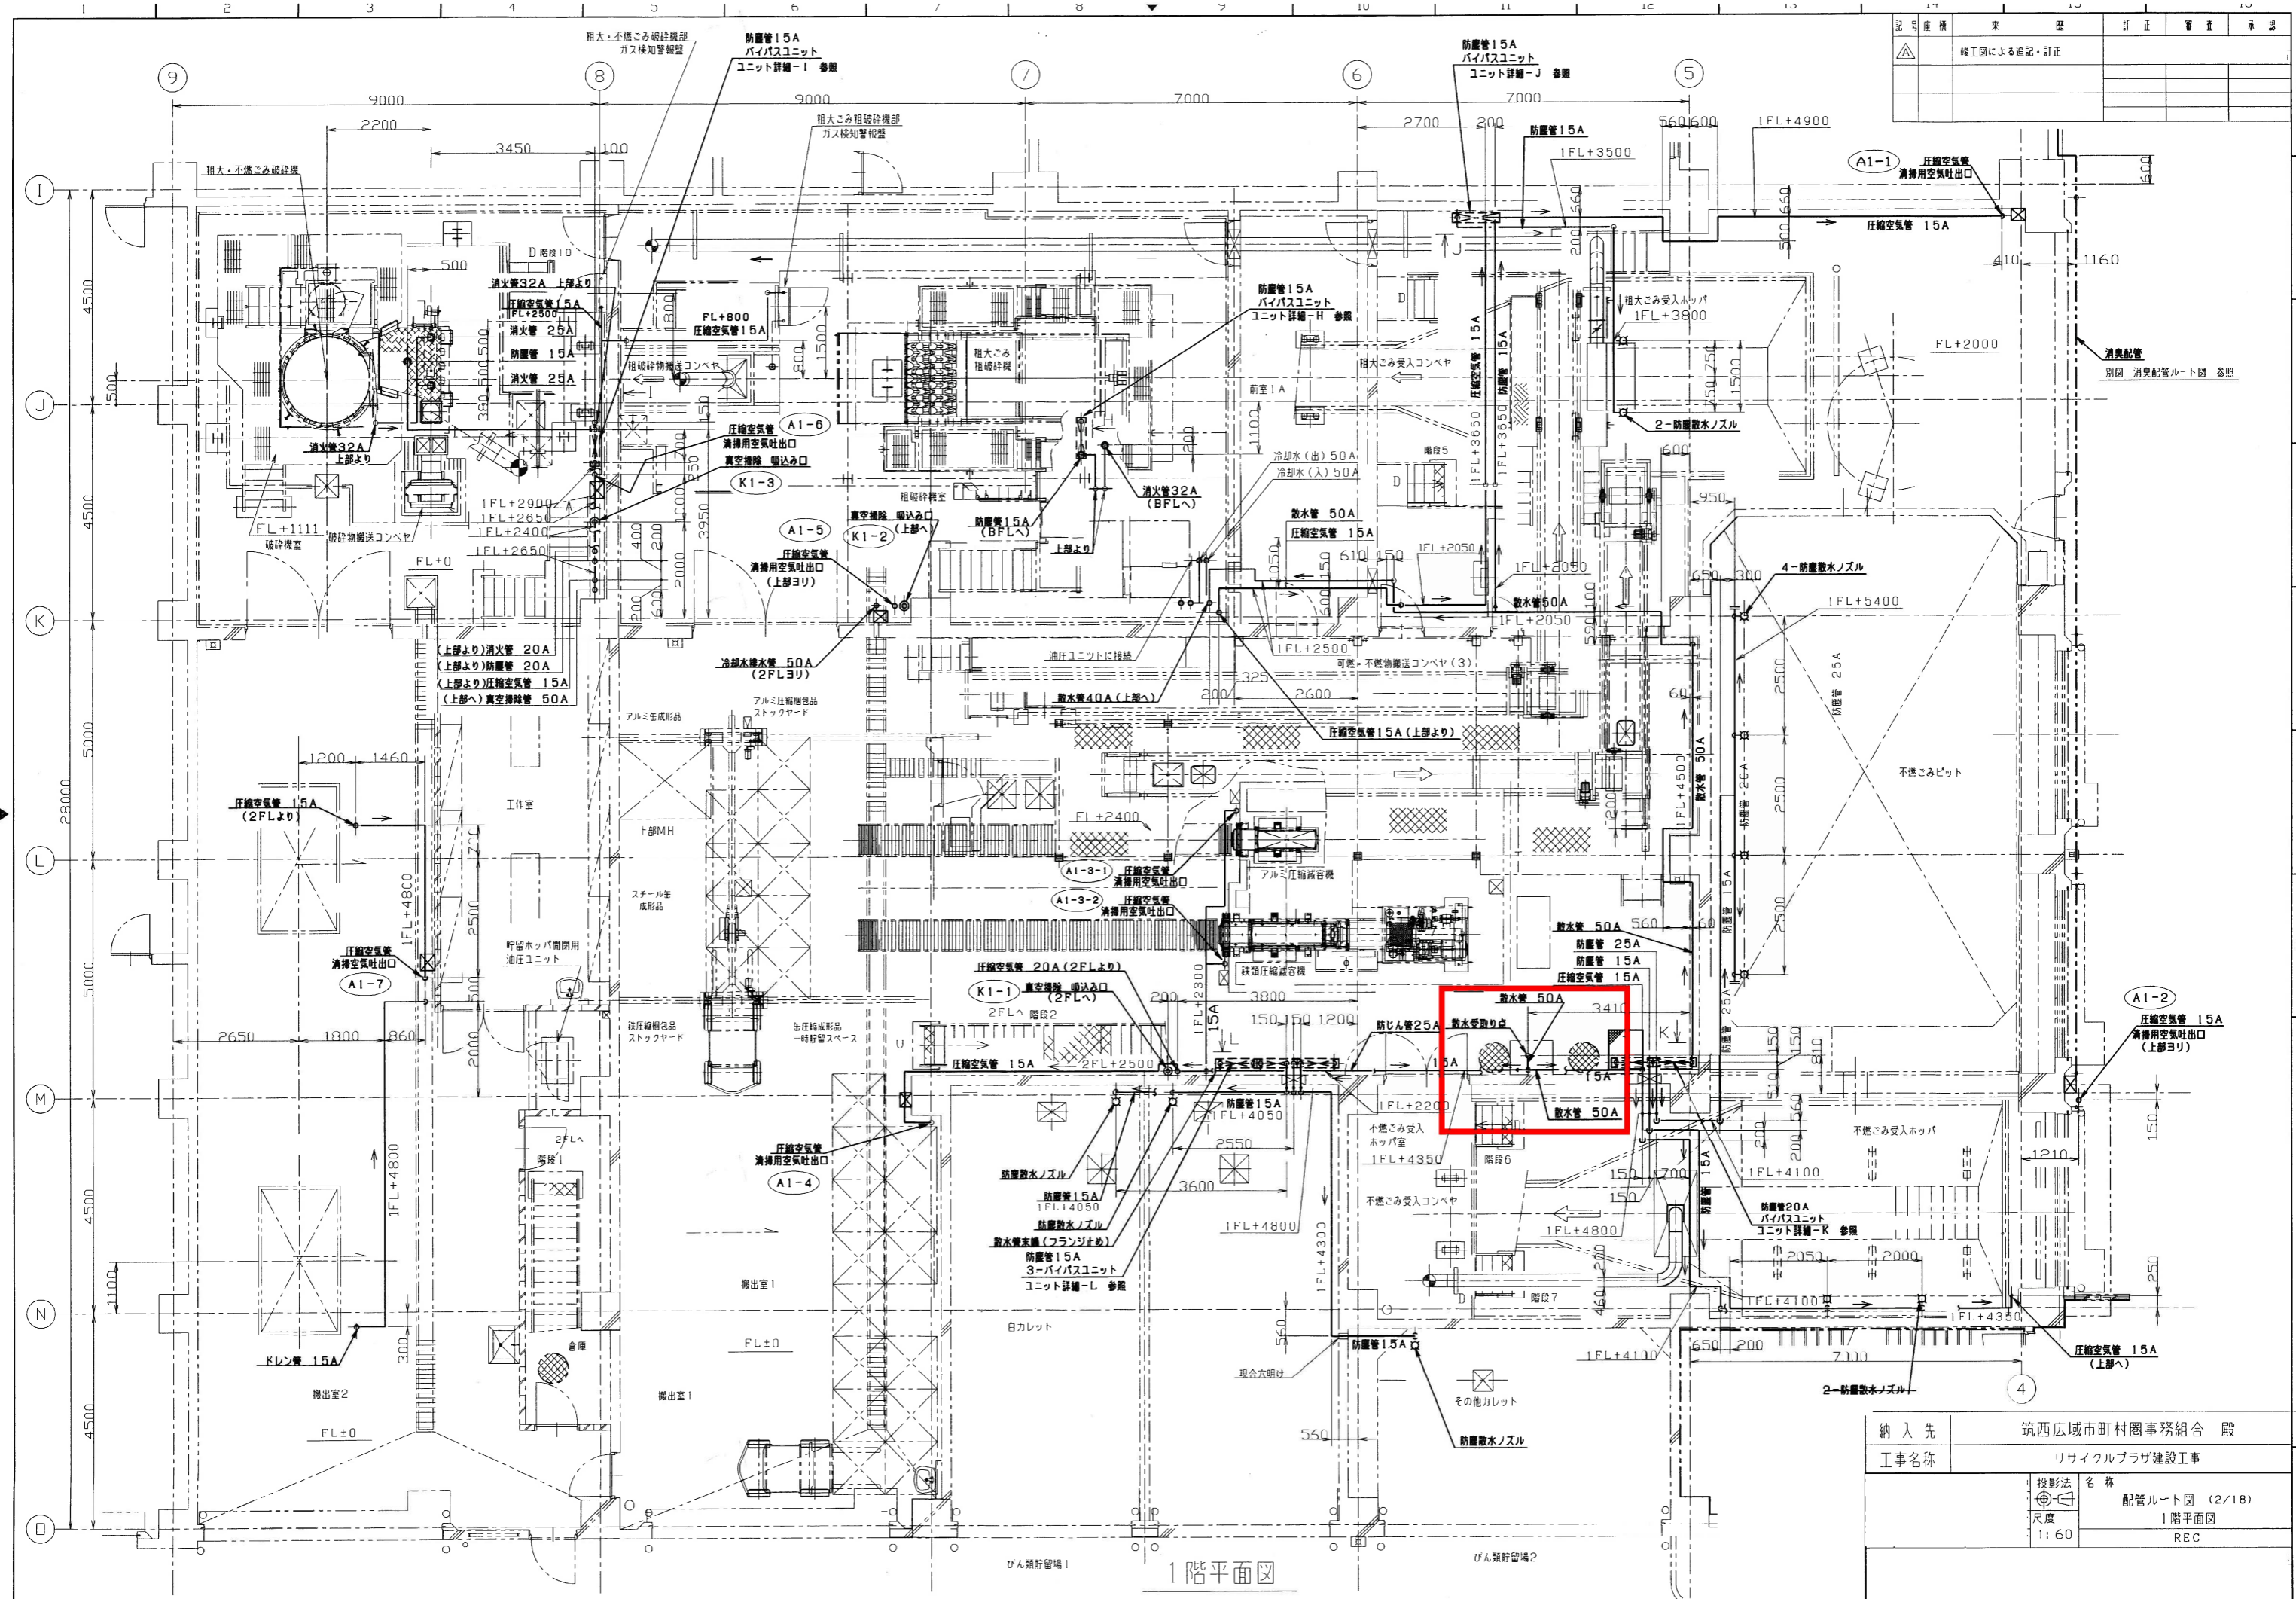

記号	座標	来	往	訂正	審査	承認
△		竣工図による追記・訂正				

納入先	筑西広域市町村圏事務組合 殿
工事名称	リサイクルプラザ建設工事
投影法	名称
尺度	配管ルート図 (2/18)
1:60	1階平面図
	REC

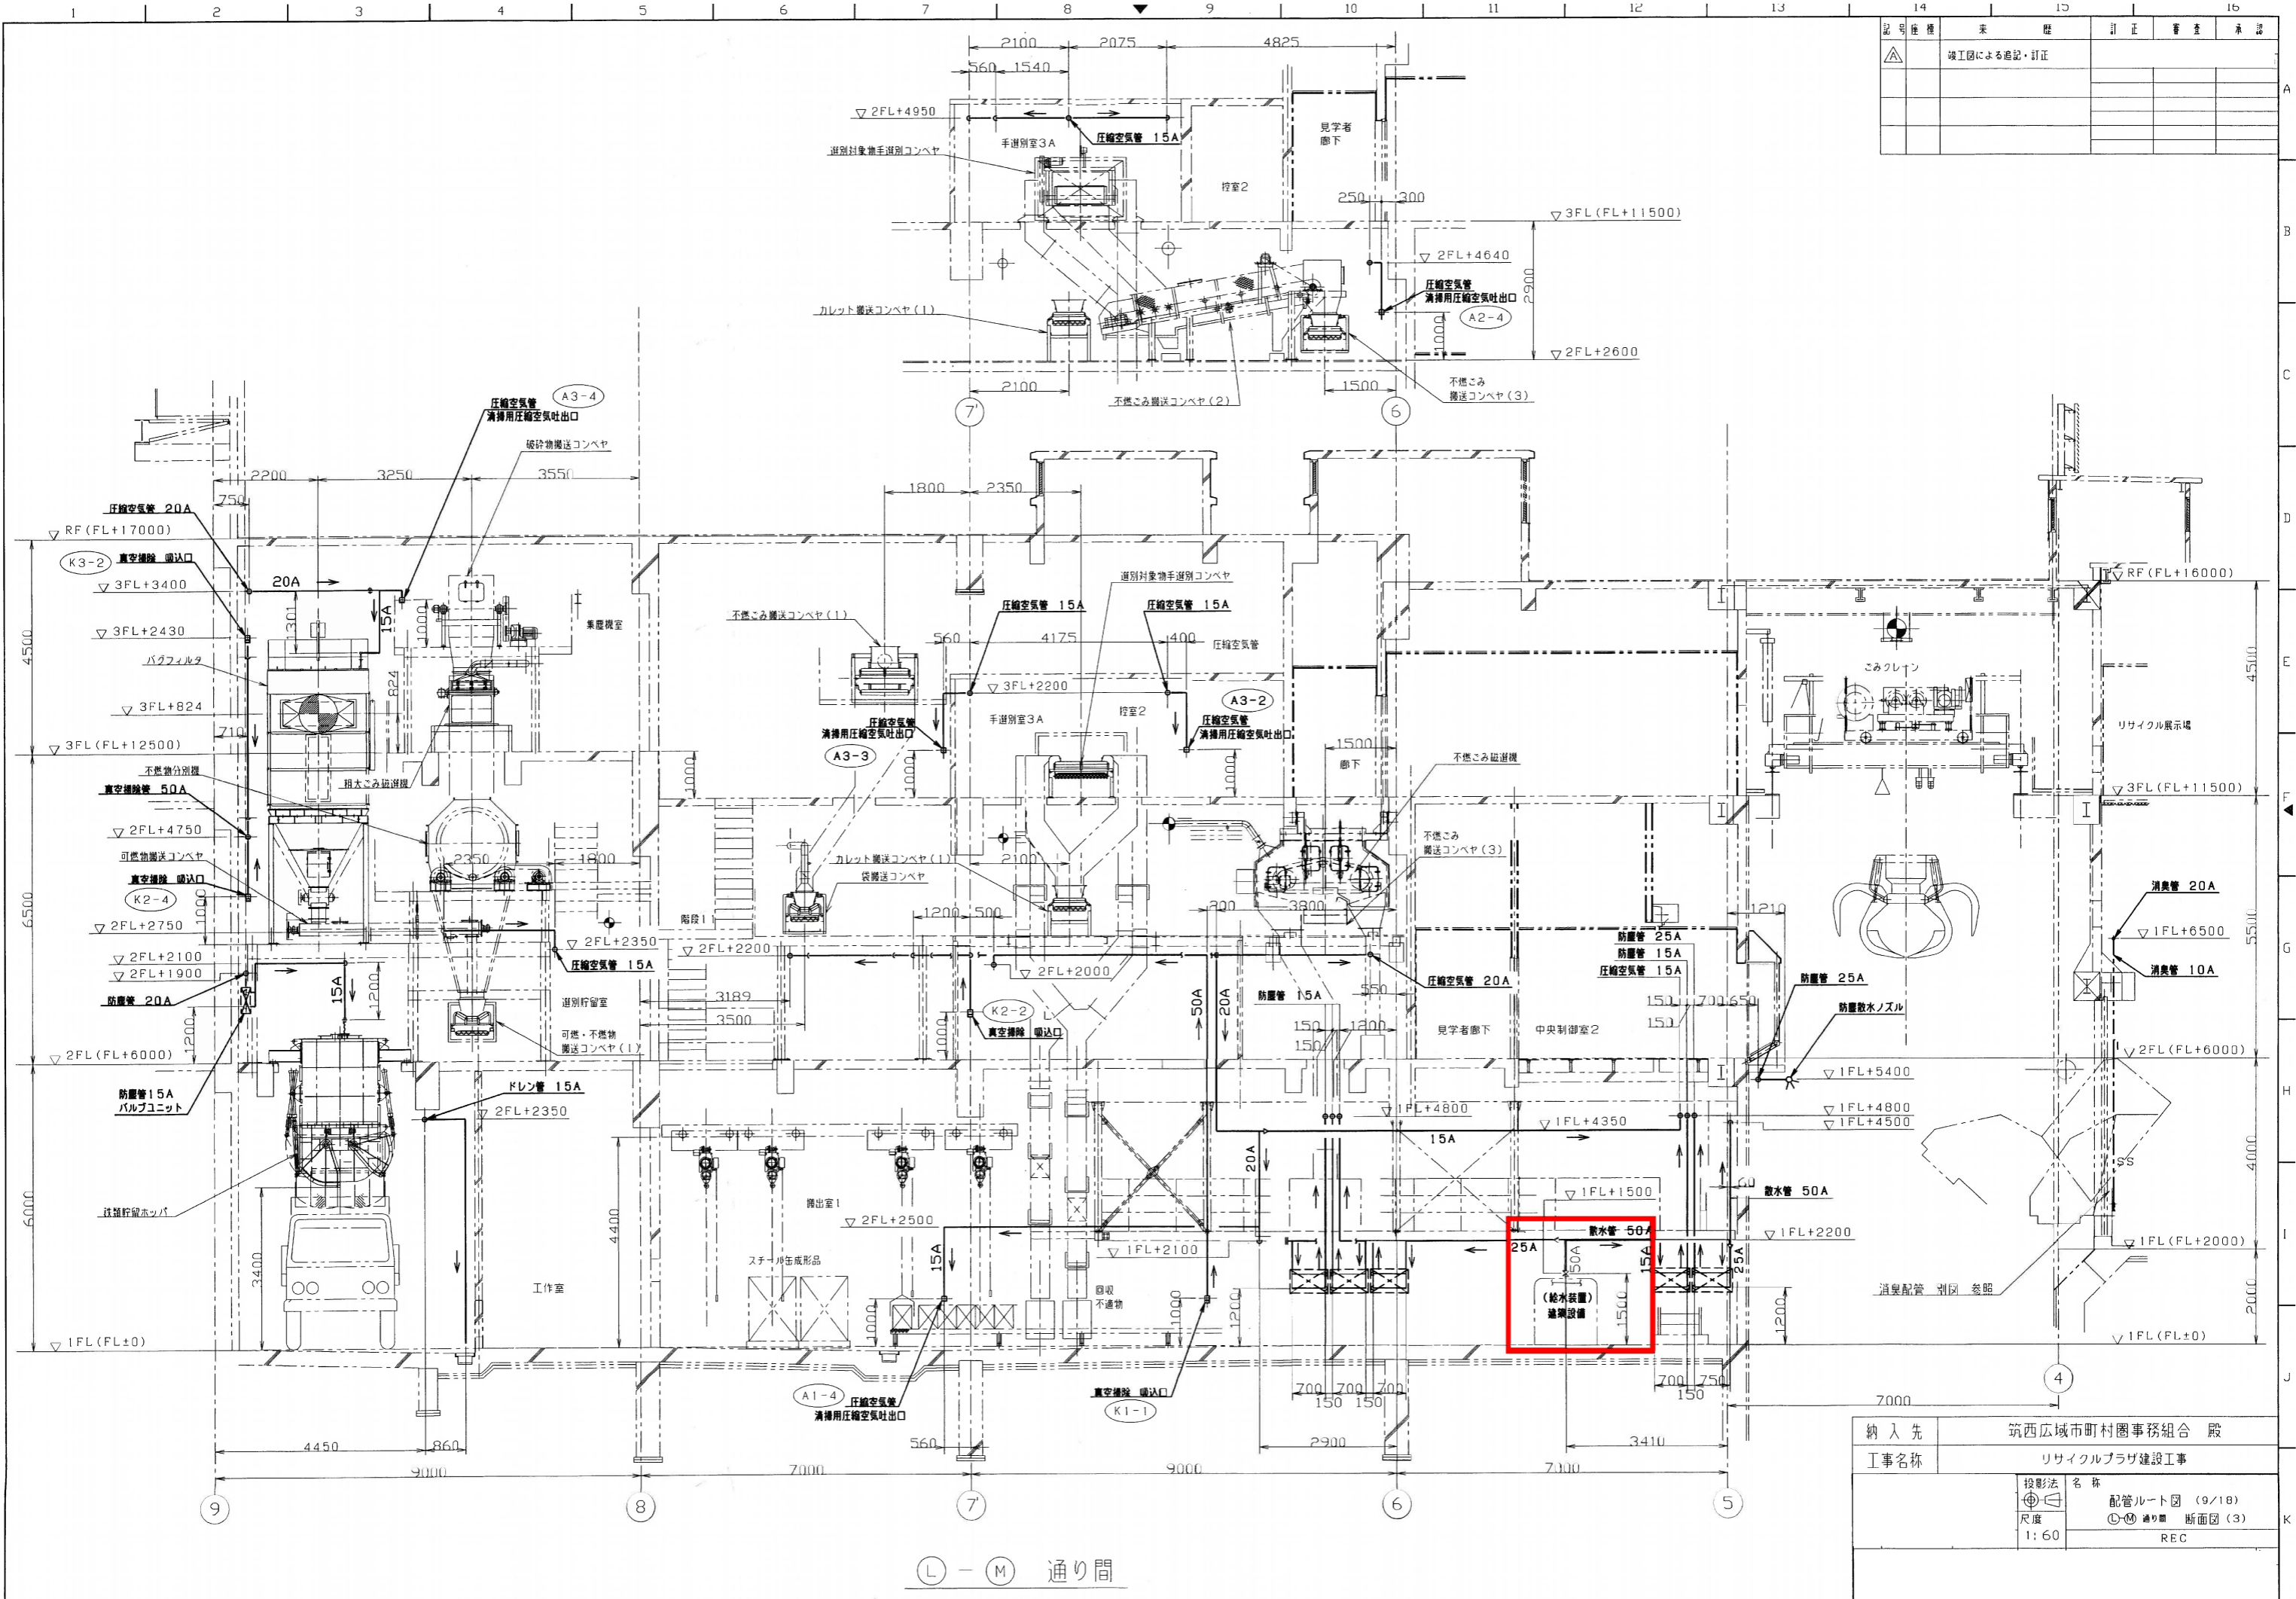

記号	座標	来歴	訂正	審査	承認
△		竣工図による追記・訂正			

納入先	筑西広域市町村圏事務組合 殿
工事名称	リサイクルプラザ建設工事
投影法	名称
配管ルート図 (9/18)	
1:60	REC

